


RIDDARGATAN

C A SVENSSONS VAG

SKALA 1:100

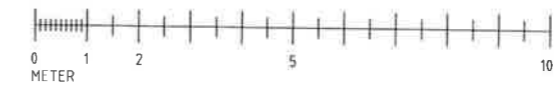

BET	ANT	ÄNDRING AVSER	DATUM	SIGN
RELATIONSHANDLING				
VETERINÄREN 4 C A SVENSSONS VAG 2 856 44 SUNDSVALL				
UPPDRAGSNUMMER	UTFÖRD AV		HANDLEDARE	
BETYP	DENNIS SENDLEBACH		DENNIS SENDLEBACH	
	ANSVARE			
ENTRÉ PLAN				
SKALA	1:100	(A2)	DRITNINGNUMMER	BET
	1:200	(A4)		